

UCHWAŁA NR LXXXI/703/23
RADY MIEJSKIEJ W KORONOWIE

z dnia 30 sierpnia 2023 r.

w sprawie wyrażenia zgody na ustanowienie ograniczonego prawa rzeczowego- służebności przesyłu na nieruchomościach stanowiących działki ewidencyjne położone w gminie Koronowo

Na podstawie art. 18 ust. 2 pkt 9 lit a ustawy z dnia 8 marca 1990 r. o samorządzie gminnym (t.j. Dz. U. z 2023 r. poz. 40 ze zm.), art. 13 ust. 1 ustawy z dnia 21 sierpnia 1997 r. o gospodarce nieruchomościami (t.j. Dz. U. z 2023 r. poz. 344 ze zm.) oraz §3 pkt 1 Uchwały Nr XIV/134/07 Rady Miejskiej w Koronowie z dnia 28 listopada 2007 r. w sprawie zasad gospodarowania nieruchomościami komunalnymi stanowiącymi własność Gminy Koronowo (Dz. Urz. Woj. Kuj. -Pom. Nr 147, poz. 2539) uchwała się, co następuje:

§ 1. Wyrazić zgodę na ustanowienie odpłatnej i na czas nieokreślony służebności przesyłu, której warunki wskazano w dalszej części uchwały, na rzecz ENEA Operator Sp. z o.o. z siedzibą w Poznaniu, na nieruchomości będącej własnością Gminy Koronowo, obejmującej działki ewidencyjne:

- 1) działka nr 114/9 położona w Koronowie, zapisana w KW BY1B/00232331/1,
- 2) działka nr 375 położona w Koronowie, zapisana w KW BY1B/00072325/6,
- 3) działka nr 1871, 2205 położona w Koronowie, zapisane w KW BY1B/00094036/3,
- 4) działka nr 312/28 położona w Koronowie, zapisana w KW BY1B/00222835/1,
- 5) działka nr 14/1 położona w Gościeradzu, zapisana w KW BY1B/00145895/5,
- 6) działka nr 83 położona w Stopce obr. Okole, zapisana w KW BY1B/00092091/2,
- 7) działka nr 1097/104 położona w Koronowie, zapisana w KW BY1B/00006987/1,
- 8) działka nr 1106/28, 126/30 położona w Koronowie, zapisana w KW BY1B/00044025/8,
- 9) działka nr 90 położona w Samociążku, zapisana w KW BY1B/00083415/4.

§ 2. Służebność przesyłu wskazana w §1 niniejszej uchwały polegać będzie na:

- 1) prawie do utrzymywania na nieruchomości obciążonej (na działkach wg załącznika) kablowych linii elektroenergetycznych średniego i niskiego napięcia z szafą kablową oraz ze złączami kablowymi.
- 2) prawie swobodnego, nieutrudnionego, nieograniczonego w czasie i miejscu, nieodpłatnego dostępu do urządzeń elektroenergetycznych celem ich konserwacji, napraw, wymiany na nowe, remontów, usuwania awarii, dokonywania przeglądów, prowadzenia inwestycji związanych z modernizacją i przebudową linii, wprowadzaniem nowych obwodów z urządzeń istniejących.
- 3) obowiązku powstrzymywania się przez każdorazowego właściciela nieruchomości obciążonej od takiego zagospodarowania nieruchomości w tym sadzenia drzew, które uniemożliwiłoby swobodny dostęp do urządzeń oraz prowadzenie prawidłowej ich eksploatacji.

§ 3. Uprawniony z tytułu służebności, niezwłocznie po wykonaniu każdorazowych czynności i prac na nieruchomości obciążonej zobowiązany jest przywrócić grunt do stanu pierwotnego.

§ 4. Umiejscowienie przebiegu linii, złączy i szaf kablowych przedstawiono na załączniku graficznym do niniejszej uchwały.

§ 5. Wszelkie koszty związane z ustanowieniem służebności przesyłu, w tym opłaty sądowe oraz koszty umowy notarialnej pokrywa ENEA Operator Sp. z o.o.

§ 6. Wykonanie uchwały powierza się Burmistrzowi Koronowa.

§ 7. Uchwała wchodzi w życie z dniem podjęcia i podlega ogłoszeniu w sposób zwyczajowo przyjęty na terenie Gminy Koronowo.

Przewodniczący Rady
Miejskiej w Koronowie

Bogusław Jerzy Guziński

Na zlecenie zamawiającego rzędne terenowe przedstawiono z dokładnością do 0.01m
obszar aktualizacji

Nie wyklucza się istnienia w terenie innych niezidentyfikowanych urządzeń podziemnych, których nie wykryto w trakcie pomiaru.

jednostka ewidencyjna: 040304_4, Koronowo-M
obręb: ewidencyjny: 0001, Koronowo
działka nr 105/3, 104/4 i inne

MAPA DO CELÓW PROJEKTOWYCH

SKALA 1 : 500

PUWG "2000" s. 6 Układ wysokości PL-EVRF2007-NH

Arkusze mapy 6.197.20.02.2.2 i inne

Ks. rob. 9969/2022 Id. zgłoszenia 6640.25.2023


Nie wykonano ustalenia obciążeń służebnościami gruntowymi

Sieci projektowane- stan na dzień 02.01.2023r


Koronowo, dnia 04.01.2023r

Wykonat: Andrzej Izbaner upr 16722

Załącznik do uchwały Nr LXXXI/703/23
Rady Miejskiej w Koronowie
z dnia 30 sierpnia 2023 r.

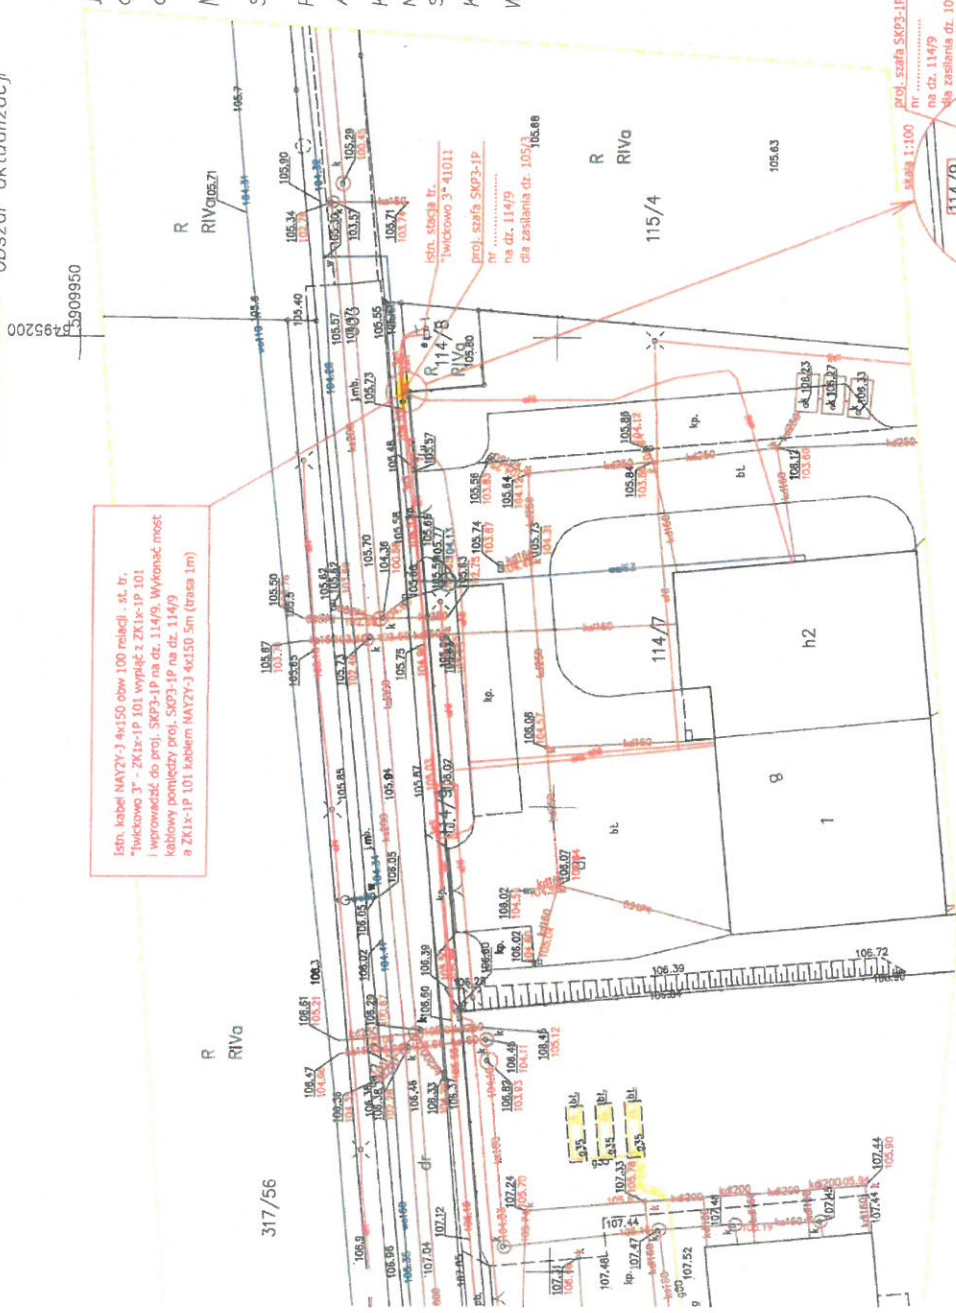

Istn. kabel NAYZY-3 4x150 obw 100 relacji - st. br. "Punktowo 3" - ZK1x-IP 101 wypięć 2 ZK1x-IP 101 i wprowadzić do proj. SKP3-IP na dz. 114/9. Wykonać most kablowy pomiędzy proj. SKP3-IP na dz. 114/9 a ZK1x-IP 101 kablem NAYZY-3 4x150 5m (trasa 1m)

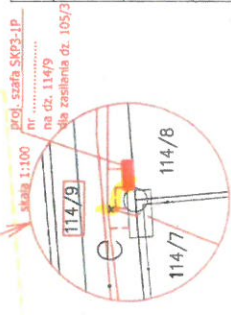

Mapa do celów projektowych sporządzona została do projektu instalacji oświetlenia Pogonika Chwały Oręza Wojska Polskiego na dz. 105/3 w Koronowie i nie może być wykorzystywana do projektowania innych obiektów.

Podpisuje się, że niniejszy dokument został opracowany w wyniku prac geodezyjnych i kartograficznych, których rezultaty zmierzają do osiągnięcia najwyższej rzetelności i dokładności. Jednocześnie informuję, że jestem świadomy odpowiedzialności karnej za złożenie fałszywego oświadczenia.	STAROSTA BYDGOSKI
Imię i nazwisko (z nazwiskiem matki)	Przybił 6640.25.2023-72
nr dow. albo uprawnień do wykonywania zawodu (z nazwiskiem matki)	1 888 09.01.2023
Imię i nazwisko (z nazwiskiem matki)	6640.25.2023
Imię i nazwisko (z nazwiskiem matki)	Andrzej Izbaner
nr uprawnień	upr 16722

Za zgodność kopii z oryginałem
do cyfrowego projektu
/acek Nowicki

5001068182	uwolniona ram. 9000
	Enea S.p. z o.o. Oddział Północny-Region Bydgoszcz ul. Główna 10, 85-603 Bydgoszcz tel. 052 311 1700 e-mail: ese.bydgoszcz@enea.pl
Typ opracowania:	Imię i nazwisko: Nr pr
Typ symbolu:	Przebieg: Plan zagospodarowania terenu
Przebieg:	Stan: 1:500
Data:	Nr projektu: 1

Mapa do celów projektowych sporządzona została do projektu sieci energetycznej zasiliłacej działki nr 68/54 w Jaruzynie i nie może być wykorzystywana do projektowania innych obiektów.

jednostka ewidencyjna: 040304_4, Koronowo-M
obręb: ewidencyjny: 0001, Koronowo
działka nr 374/35

MAPA DO CELÓW PROJEKTOWYCH

SKALA 1 : 500
PUWG "2000" s. 6 Uktad wysokości PL-EVRF2007-NH
Arkusze mapy 6.197.20.04.3.1.

Ks. rob. 9820/2022 Id. zgłoszenia 6640.5076.2022
Nie wykonano ustalenia obciążeń służebnościami gruntowymi
Sieci projektowane- stan na dzień 22.07.2022r

Koronowo, dnia 30.07.2022r

Wykonał: Andrzej Izbaner upr 16722


Na zlecenie zamawiającego rządne terenowe
przedstawiono z dokładnością do 0.01m

obszar aktualizacji

5001011642		umowa ram. 9000019071	
		Enea Service Sp. z o.o. Oddział Północny Region Bydgoszcz ul. Olsztyńska 13, 85-469 Bydgoszcz tel. 052 413 1700 e-mail: esc.bydgoszcz@enea.pl	
Typal parametrów: Linia kablowa 0.4kV za złączeniem Koronowo ul. Przyrzeczna 374/35 w m. Koronowo ul. Przyrzeczna		Nr projektu: Adres: Koronowo ul. 374/35 powiat: bydgoski gmina: Koronowo drużyna: Koronowo	
Typal tytułu: Plan zagospodarowania terenu		Data: 11.2022	
Podpis: 		Nr rys: 1	

Za zgodność kopii
z oryginalnym mapy
do celów projektowych
Jacek Nowicki

Pojęcie projektu: Plan zagospodarowania terenu		STAROSTA BYDGOSKI	
Data projektu: 11.2022		Przebieg: 6640.5076.2022_67244	
Data wykonania: 11.2022		Z dnia: 04.08.2022r	
Data aktualizacji: 11.2022		6640.5076.2022	
Wykonano przez: Andrzej Izbaner		upr: 16722	

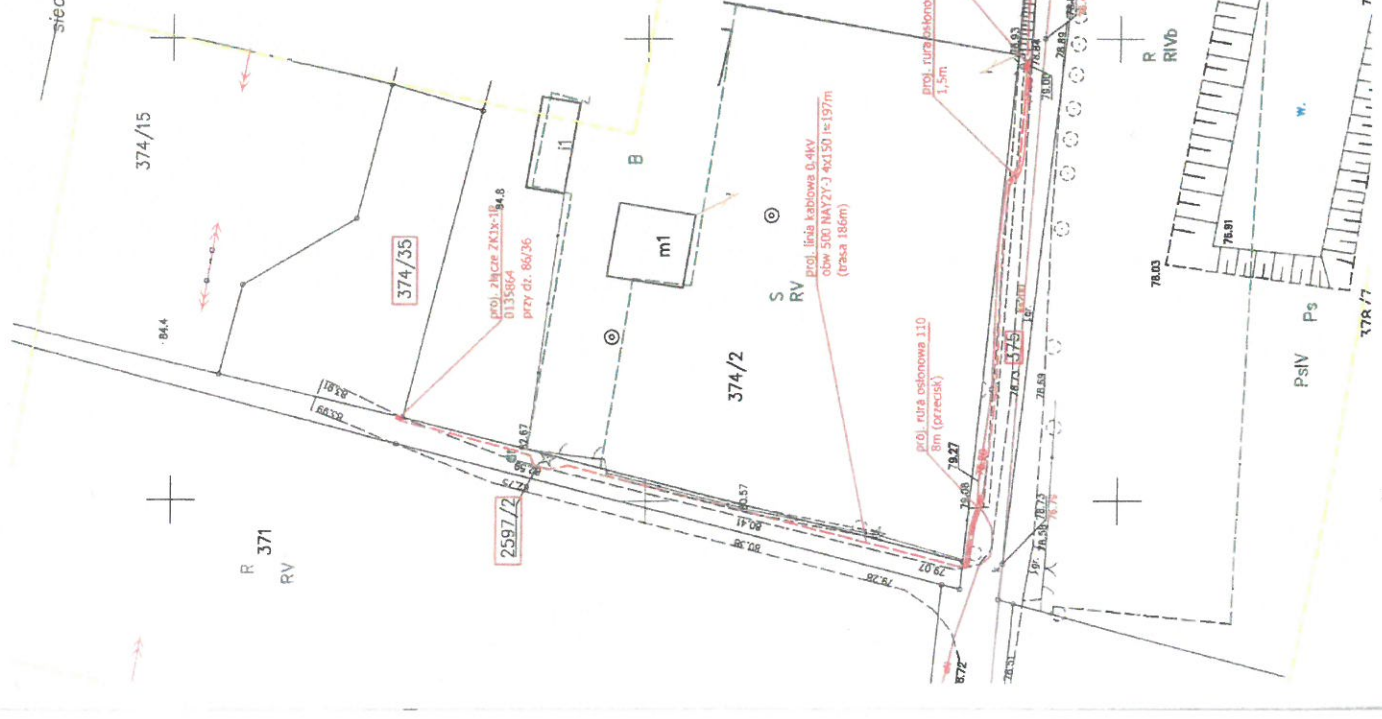

Nie wyklucza się istnienia w terenie
innych niezidentyfikowanych urządzeń podziemnych
których nie wykryto w trakcie pomiaru.

dn. 375

dr. 187A

MAPA DO CELÓW PROJEKTOWYCH SKALA 1: 500

woj.: kujawsko-pomorskie [04]
powiat: bydgoski [0403]
gmina: Koronowo - M [040304_4]
obrzebie: Koronowo - M [040304_4.0000]
działka: 1871

Ukł. współ. pl. PL-2000 sitreła 6, ark. mapy: m. num.
Ukł. wys. PL-EURF2007-NH
Id. zgi: 6640.8639.2022
L.k.s.rab.: 606.22
Zaktualizowano pomiarem z dnia 05.01.2023r.
Opracowano dnia 18.01.2023r.

Mapa opracowana na podstawie baz danych:
- BDOT500 z dnia 18.01.2023r.
- EGB z dnia 18.01.2023r.
- GESUT z dnia 18.01.2023r.

LEGENDA
- Zakres aktualizacji

"GEO-AR"
mgr inż. Sławomir Wnuk
urządzenie geodezyjne z datą
14.11.2023 (RSZ 178 55 R, 004 102 217
nr 534 243-91-4) www.pwr.com.pl

Geodeta Uprawniony
mgr inż. Sławomir Wnuk
14.11.2023 (RSZ 178 55 R, 004 102 217
nr 534 243-91-4) www.pwr.com.pl

Nie wyklucza się istnienia w terenie również urządzeń podziemnych ubozonnych a nie zgłoszonych do inwentaryzacji geodezyjnej.

Mapa została wykonana bez ustalenia obciążenia służebnościami granicznymi ujawnionymi w księgach wieczystych.

Zgodnie z §32 pkt. 2 rozporządzenia Ministra Rozwoju z dnia 18 sierpnia 2020r. w sprawie standardów technicznych wykonywania geodezyjnych ... (Dz.U. 2020 poz. 1429 z późn. zm.) treść mapy została dostosowana do rodzaju i wielkości zamierzenia budowlanego, określonego przez zamawiającego, a polegającego na projektowaniu sieci elektroenergetycznej.
Mapa nie może być wykorzystana do innego celu niż określono w Zamówieniu L.k.s.rab.: 606.22.

Szczegół "A"
Skala 1:100



Wzrost/okres uprawnień geodezyjnych	6640.8639.2022
Opis służby geodezyjnej i klasy odzysku danych	Staresta Bydgoski
Wzrost/okres uprawnień geodezyjnych	"GEO-AR" mgr inż. Sławomir Wnuk RSZ 178 55 R, 004 102 217 nr 534 243-91-4
Nr oraz data porządki dokumentu zamawiającego (wzrost/okres uprawnień geodezyjnych)	Protokół 6640.8639.2022, 72690 z dnia 23.01.2023r.
Imię, nazwisko i data ur. zamawiającego (wzrost/okres uprawnień geodezyjnych)	mgr inż. Sławomir Wnuk uprawnienia zawodowe nr 5335

Sławomir Wnuk
Wzrost/okres uprawnień geodezyjnych

ZA ZGODNOŚĆ KOPII Z ORYGINAŁEM
MAPY DO CELÓW PROJEKTOWYCH

Bydgoszcz, dnia 06.03.2023r.

Sławomir Wnuk
mgr inż. Robert Załęgański
uprawnienia zawodowe nr 5335
w zakresie inżynierii i urządzeń elektrycznych i elektroenergetycznych
Nr ewid. upr. WRR.17.131.17/02.



Nr zlec.: 5001058970 umowa ram. 90000065465



Enea Szwajca Sp. z o.o.
Odział w Polsce Region Bydgoszcz
ul. Chwałicki 70A, 85-409 Bydgoszcz
tel. 31 31 1 000
e-mail: asb.bydgoszcz@enea.pl

Tytuł opracowania:	Budowa elektroenergetycznego przyłącza kablowego nn 0,4kV dla zasilania mieszaniarstwa na dz. nr 1711 w m. Koronowo	Nr projektu:	105/2022
Tytuł rysunku:	Projekt zagospodarowania terenu	Skala:	1:500
Projektant:	mgr inż. Robert Załęgański uprawnienia zawodowe nr 5335 inżynierii i urządzeń elektrycznych i elektroenergetycznych nr ewid. upr. WRR.17.131.17/02	Data:	06.03.2023
Podpis:	<i>[Signature]</i>	Nr rys.:	20

jednostka ewidencyjna: 040304_4, Koronowo-M
obręb: ewidencyjny: 0001, Koronowo
działka nr 312/39,

MAPA DO CELÓW PROJEKTOWYCH

SKALA 1 : 500


PUWG "2000" s. 6 Układ wysokości PL-EVRF2007-NH
Arkusze mapy 6.197.20.03.2.1

1:05/Ks. rob. 12145/2018 Id. zgłoszenia 6640.4139.2018
Nie wykonano ustalenia obciążeń służebnościami gruntowymi
Sieci projektowane- stan na dzień 04.07.2018r

Koronowo, dnia 16.10.2018r
Wykonana: Ewa Izbaner

Podpisano się, że niniejszy dokument został sporządzony w wyniku prac geodezyjnych i kartograficznych, których rezultatem jest opracowanie mapy, która jest wiarygodna i odpowiada rzeczywistości.	STAROSTA BYDGOSKI
Opis przedmiotu pomiaru	identyfikacja i pomiar linii granicznych nieruchomości - granice techniczne
Metoda pomiaru i kartograficzna	P.0403.2018.6170
Data wykonania pomiaru	30.10.2022
Podpisano się, że niniejszy dokument został sporządzony w wyniku prac geodezyjnych i kartograficznych, których rezultatem jest opracowanie mapy, która jest wiarygodna i odpowiada rzeczywistości.	z up. S. Izbaner, Bydgoskiego Urzędu Miasta

Nie wyklucza się istnienia w terenie innych niezidentyfikowanych urządzeń podziemnych, których nie wykryto w trakcie pomiaru.

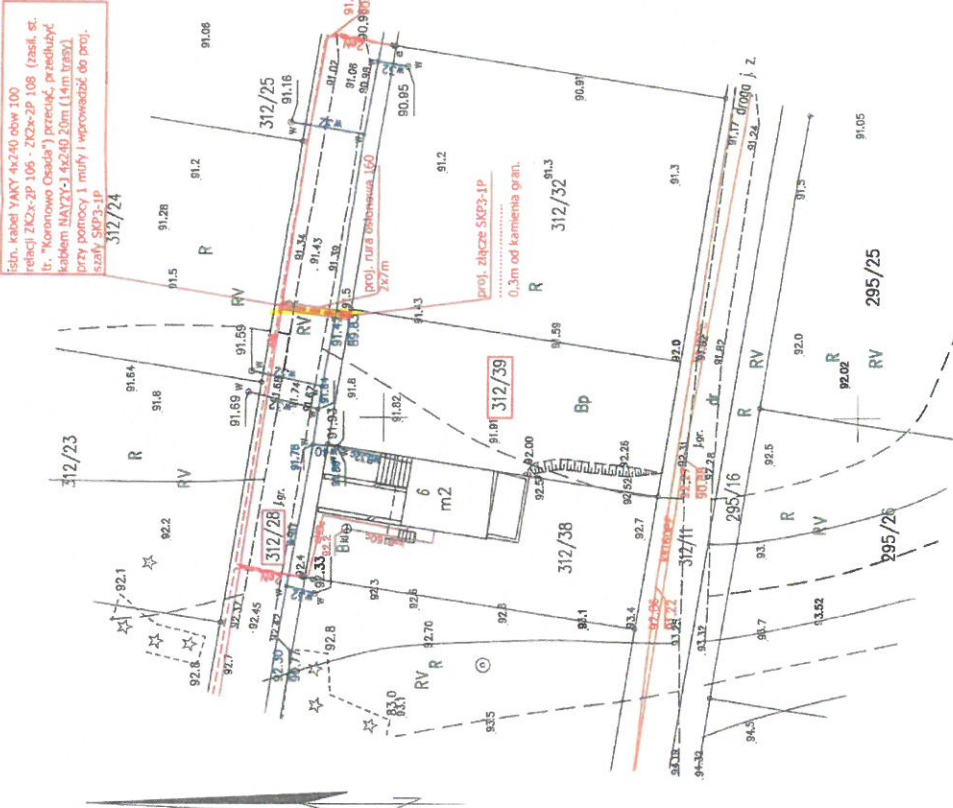

Za zgodność kopii z oryginałem mapy do celów projektowych
Jacek Nowicki

5001050504		umowa ram. 9000019071	
Enea		Enea Service Sp. z o.o. Oddział Północny Region Bydgoszcz ul. Chłopska 17, 85-469 Bydgoszcz tel. 052 33 17 00 e-mail: eae.bydgoszcz@enea.pl	
Tytuł opracowania:	Przebieg energetyczne kablowe 0,4kV do dz. 312/39 w m. Koronowo ul. Leśna	№ projektu:	
Tytuł rysunku:	Plan zagospodarowania terenu	Adres:	Koronowo dz. 312/39 powiat: bydgoski gmina: Koronowo
Wykonał:	Jacek Nowicki	Data:	12.2022
Weryfikacja:		Skala:	1:500
		№ rys.	1

da w 202/28

dn. 22.05

MAPA DO CELÓW PROJEKTOWYCH

SKALA 1: 500

woj.: kujawsko-pomorskie [04]
powiat: bydgoski [0403]
gmina: Koronowo - M [040304_41]
obwód: M.Koronowo [040304_4.0001]
działka: dz. 2197

PUNK 2000/6 ark. mapy: m. num.
UKŁ WYS. EUREF2007
Id. zgi.: 6640.6010.2022
L.k.s.rob.: 429_22
Zaktualizowano pomiarom z dnia 05.09.2022r.
Opracowano dnia 23.09.2022r.

Mapa opracowana na podstawie baz danych:
- B007500 z dnia 23.09.2022r.
- EGB z dnia 23.09.2022r.
- GESUT z dnia 23.09.2022r.

"GEO-AR"
mgr inż. Sławomir Wnuk
ul. Główna 20/20a
89-100 Bydgoszcz, ul. Główna 20/20a
tel./fax: (052) 259 55 81, 04 62 317
NIP: 524-104-91-41 geow@geo-ar.pl www.geo-ar.pl


Geodeta Uprawniony
miejsc. Sławomir Wnuk
NIP: 524-104-91-41

Nie wyklucza się istnienia w terenie również urządzeń podziemnych ułożonych a nie zgłoszonych do inwentaryzacji geodezyjnej.

Mapa została wykonana bez ustalenia obciążeń służebnościami granicznymi uciążliwymi w księgach wieczystych.


Zgodnie z §32 pkt. 2 rozporządzenia Ministra Rozwoju z dnia 18 sierpnia 2020r., w sprawie standardów technicznych wykonywania geodezyjnych ... (Dz.U. 2020 poz. 1429 z późn. zm.) treść mapy została dostosowana do rodzaju i wielkości zamierzenia budowlanego, określonego przez zamawiającego, a polegającego na projektowaniu sieci elektroenergetycznej.
Mapa nie może być wykorzystana do innego celu niż określono w zamówieniu. L.k.s.rob.: 429_22

LEGENDA
- - - - - Zakres aktualizacji

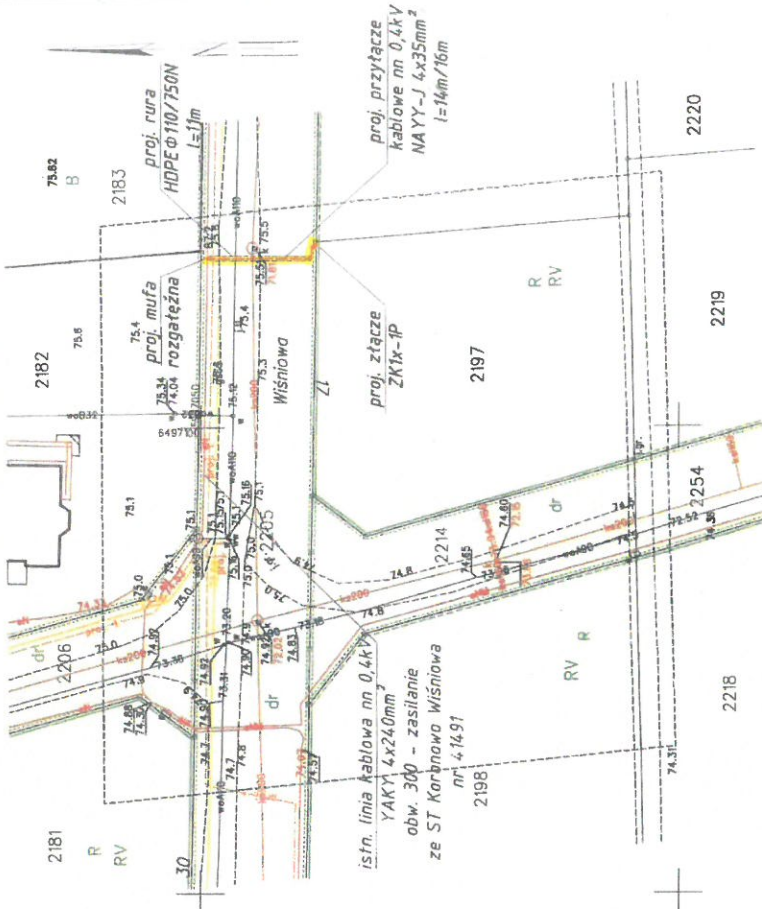

Szczegół "A"

Skala 1:250

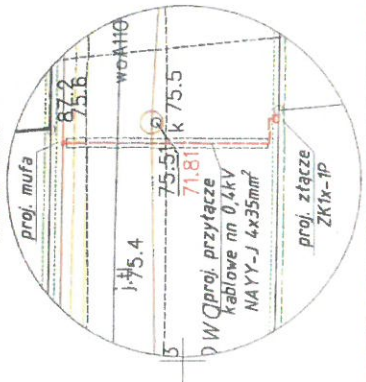

Identyfikator zgłoszenia (numer geodezyjny)	Starosta Bydgoski
Opis i adres podmiotu, który jest właścicielem nieruchomości	"GEO-AR" mgr inż. Sławomir Wnuk ul. Główna 20/20a 89-100 Bydgoszcz, ul. Główna 20/20a
Wzrost i data zarobkowej umowy (zawieszenia) w sprawie wykonania prac geodezyjnych	mgr inż. Sławomir Wnuk uprawnienia zawodowe nr 8335
Wzrost i data zarobkowej umowy (zawieszenia) w sprawie wykonania prac geodezyjnych	Protokół 6640.6010.2022. 68858 z dnia 27.09.2022r.
Wzrost i data zarobkowej umowy (zawieszenia) w sprawie wykonania prac geodezyjnych	mgr inż. Sławomir Wnuk uprawnienia zawodowe nr 8335

Sławomir Wnuk
Słownictwo nie podpisany przez
Data: 2022.09.29 10:00:15 +02:00

**ZA ZGODNOŚĆ KOPII Z ORYGINAŁEM
MAPY DO CELÓW PROJEKTOWYCH**

Bydgoszcz, dnia 22.11.2022r.

mgr inż. Robert Zalegowski
ul. Włocławska 17
89-100 Bydgoszcz, ul. Włocławska 17
NIP: 524-104-91-41

Robert Zalegowski

Nr zlec.: 5001023397 umowa ram. 90000065465	
Enea Enea Servis Sp. z o.o. Oddział Północ Region Bydgoszcz ul. Czerwica 19A, 85-469 Bydgoszcz tel. 58 313 100 e-mail: esb.bydgoszcz@enea.pl	
Tytuł opracowania: Budowa elektroenergetycznego projektu kablowego 0,4kV (na zasile 2205mu) przy ul. Wiśniewa) 17 w m. Koronowo	Nr projektu: 074/2022
Investor: Enea Operator Sp. z o.o. ul. Czerwica 19A, 85-469 Bydgoszcz 89-100 Nakiło nad Nakiłę	Skala: 1:500
Tytuł rysunku: Projekt zagospodarowania terenu	Podpis: mgr inż. Robert Zalegowski ul. Włocławska 17 89-100 Bydgoszcz, ul. Włocławska 17 NIP: 524-104-91-41
Data: 22.11.2022	Nr rys.: 23

dn. 10/07/104


STAROSTA BYDGOSKI

Załącznik do zgłoszenia
znak WB.6743.1038201P
z dnia 25.10.2010r


**DOKUMENTACJA
POWYKONAWCZA**

G.12.2818

mgr inż. Jacek Nowicki
upi. - cud. do projektowania i kierowania
robotami: budowlanymi, bez ograniczeń
w spec. instalacji elektrycznej i elektroenergetycznej
nr ewid. KUP0004/PW0E/12

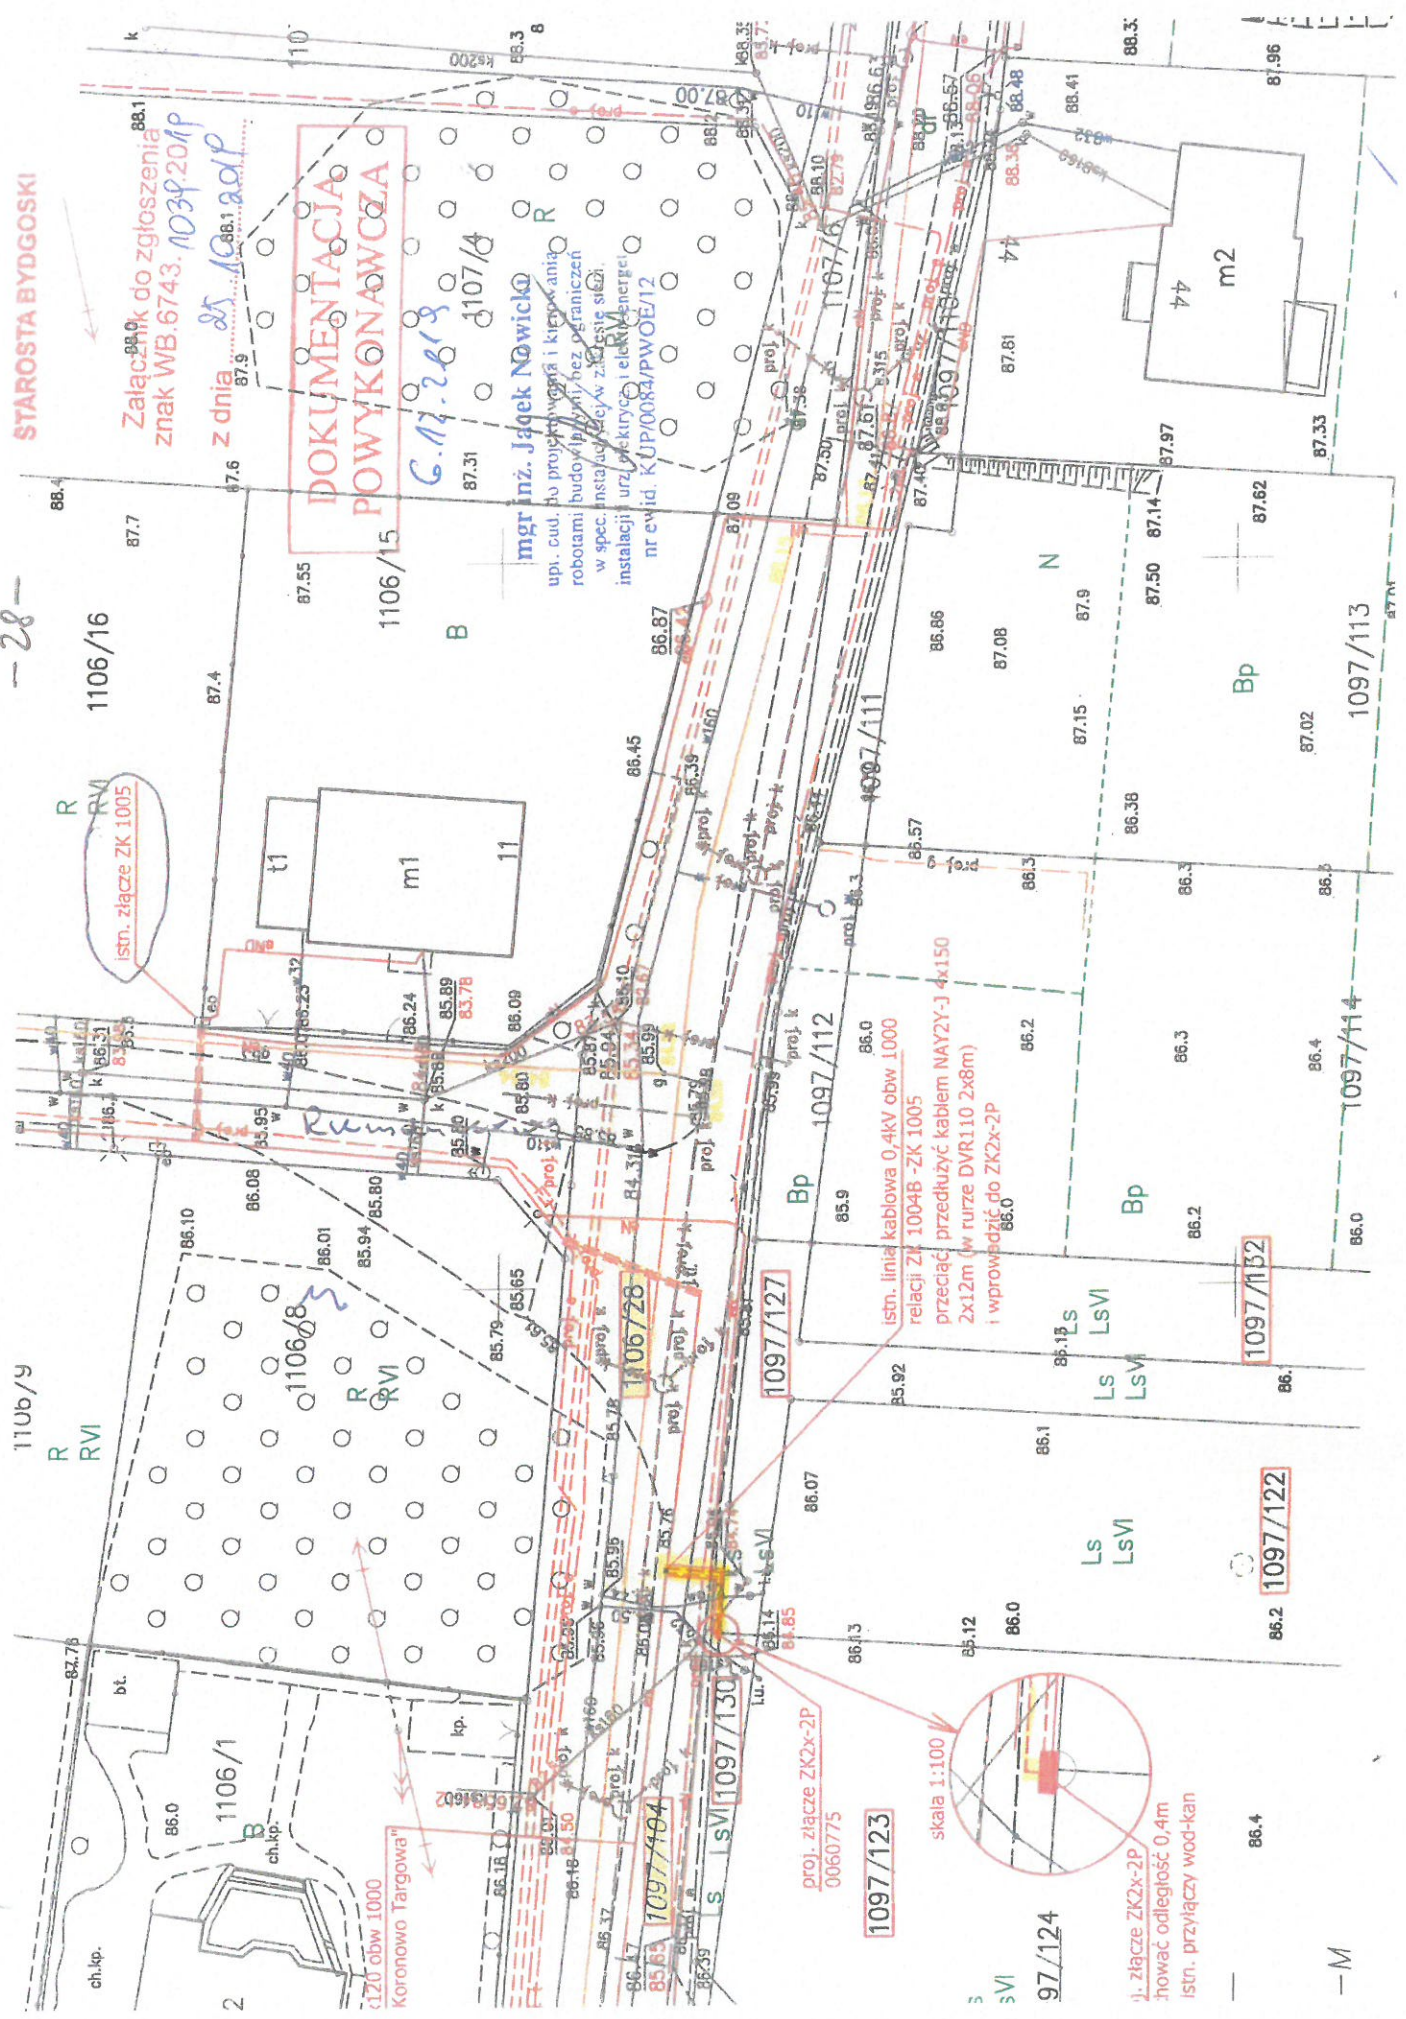

1106/29

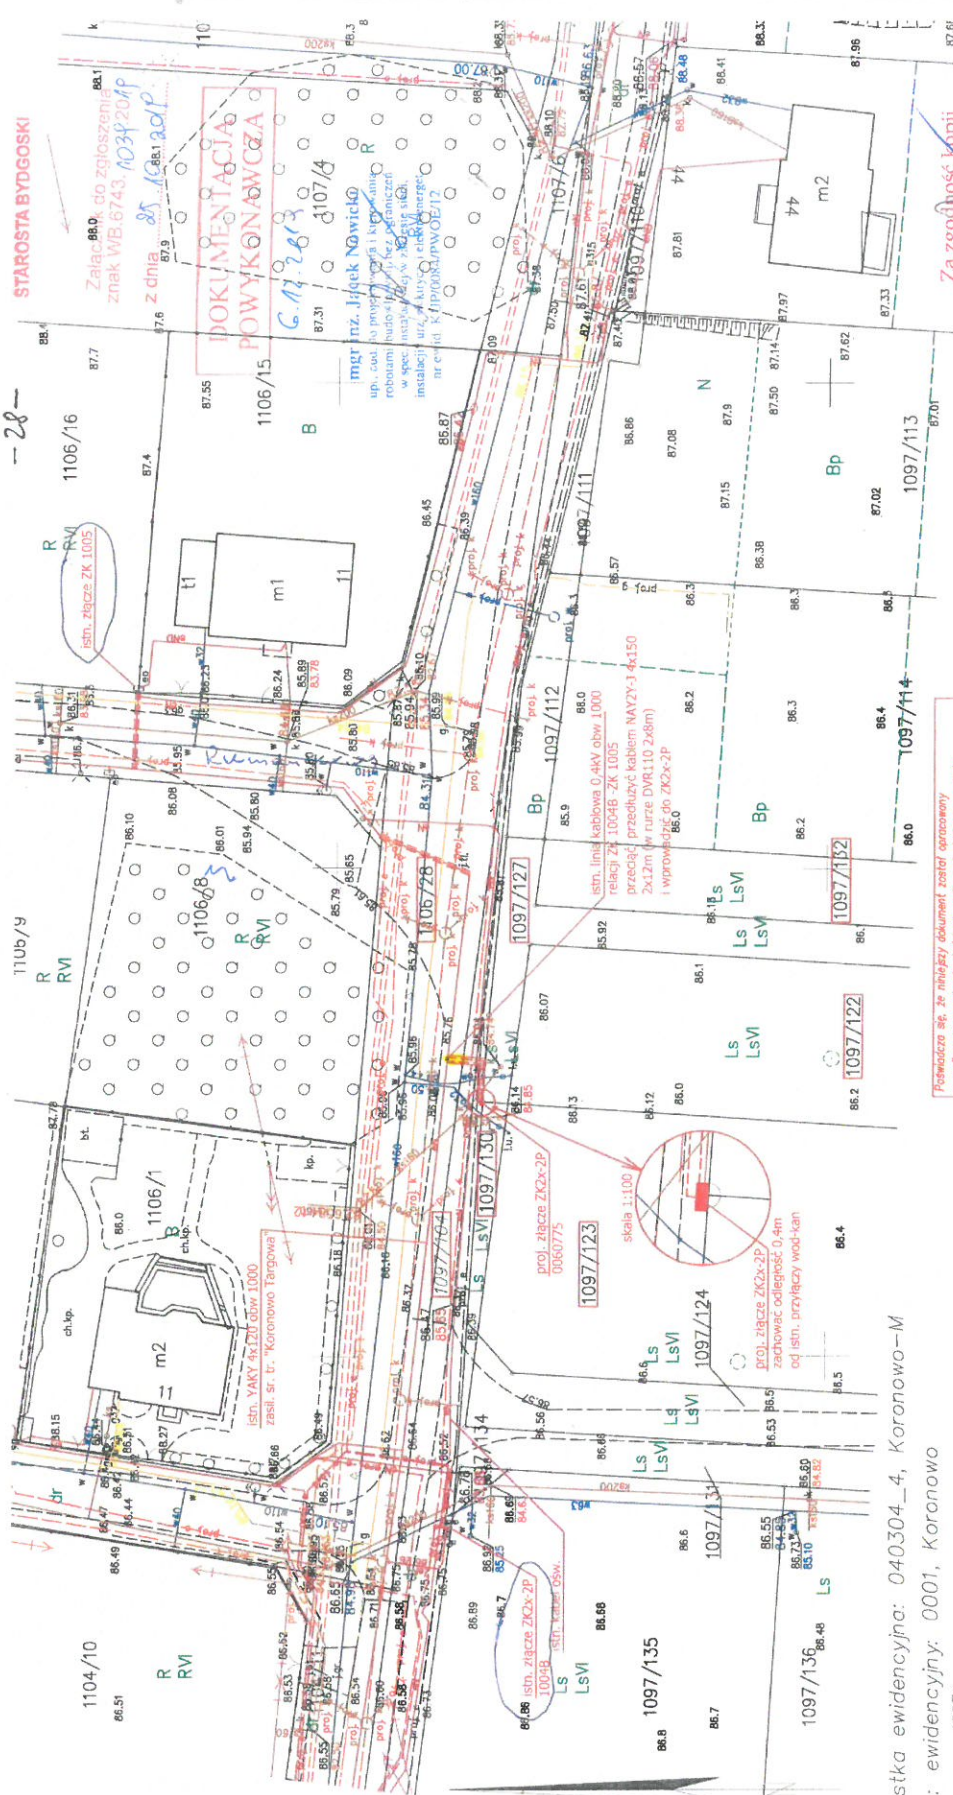

Pozwala się, że niniejszy dokument został opracowany w wyniku prac geodezyjnych i kartograficznych, których realizacją została operacja techniczna wpisana do ewidencji materiałów geodezyjnych w ewidencji państwowej (Krajowy Rejestr Geodezyjny).	

Nie wyklucza się istnienia w terenie innych niezidentyfikowanych urządzeń podziemnych, których nie wykryto w trakcie pomiaru. Oznaczenia budynków przedstawiono wg. KŚT.

Jednostka ewidencyjna: 040304_4, Koronowo-M
 obręb: ewidencyjny: 0001, Koronowo
 działka nr 1097/123 i inne

MAPA DO CELÓW PROJEKTOWYCH

SKALA 1 : 500

PUWG "2000" s. 6 Układ wysokości PL-EVRF2007-NH
 Arkusz mapy 6.197.20.09.1.4 i inne

Ks. rob. 8828/2019 Id. zgłoszenia 6640.5383.2019

Nie wykonano ustaleń obciążeń służebnościami gruntowymi

Sieci projektowane – stan na dzień 08.09.2019r

Koronowo, dnia 13.08.2019r

Wykonat: Andrzej Izbaner

Legenda:

▲ znak drogowy

STAROSTA BYDGOSKI

Załącznik do zgłoszenia znak WB.6743.10342019 z dnia 25.08.2019 r.

DOKUMENTACJA POWYKONAWCZA

mgr inż. Jacek Nowicki
 ul. ...
 ...

Za zgodność kopii z oryginałem mapy do celów projektowych Jacek Nowicki

5000600311 1106/29 rzm. 9000019071

Enea


ENEA Sremski Sp. z o.o.
 Oddział Biuro Energetyki Bydgoszcz
 ul. Opławiec 154, 85-409 Bydgoszcz
 tel. (+48 52 33 949 00), fax (+48 52 33 949 01)
 e-mail: osz.bydgoszcz@enea.pl

Nr projektu: ...

Investor: ENEA Operator Sp. z o.o.
 Rejon Dystryktu Nakiło
 ul. Nowa 41A, 89-100 Nakiło

Tytuł opracowania: Linia kablowa 0.4kV ze złączeniem kablowo-pomiarowym dla zasilania dz. 1097/123, 1097/124, 1097/127, 1097/132, 1097/134, 1097/135, 1097/136, 1097/1164, 10

dl. w. 80

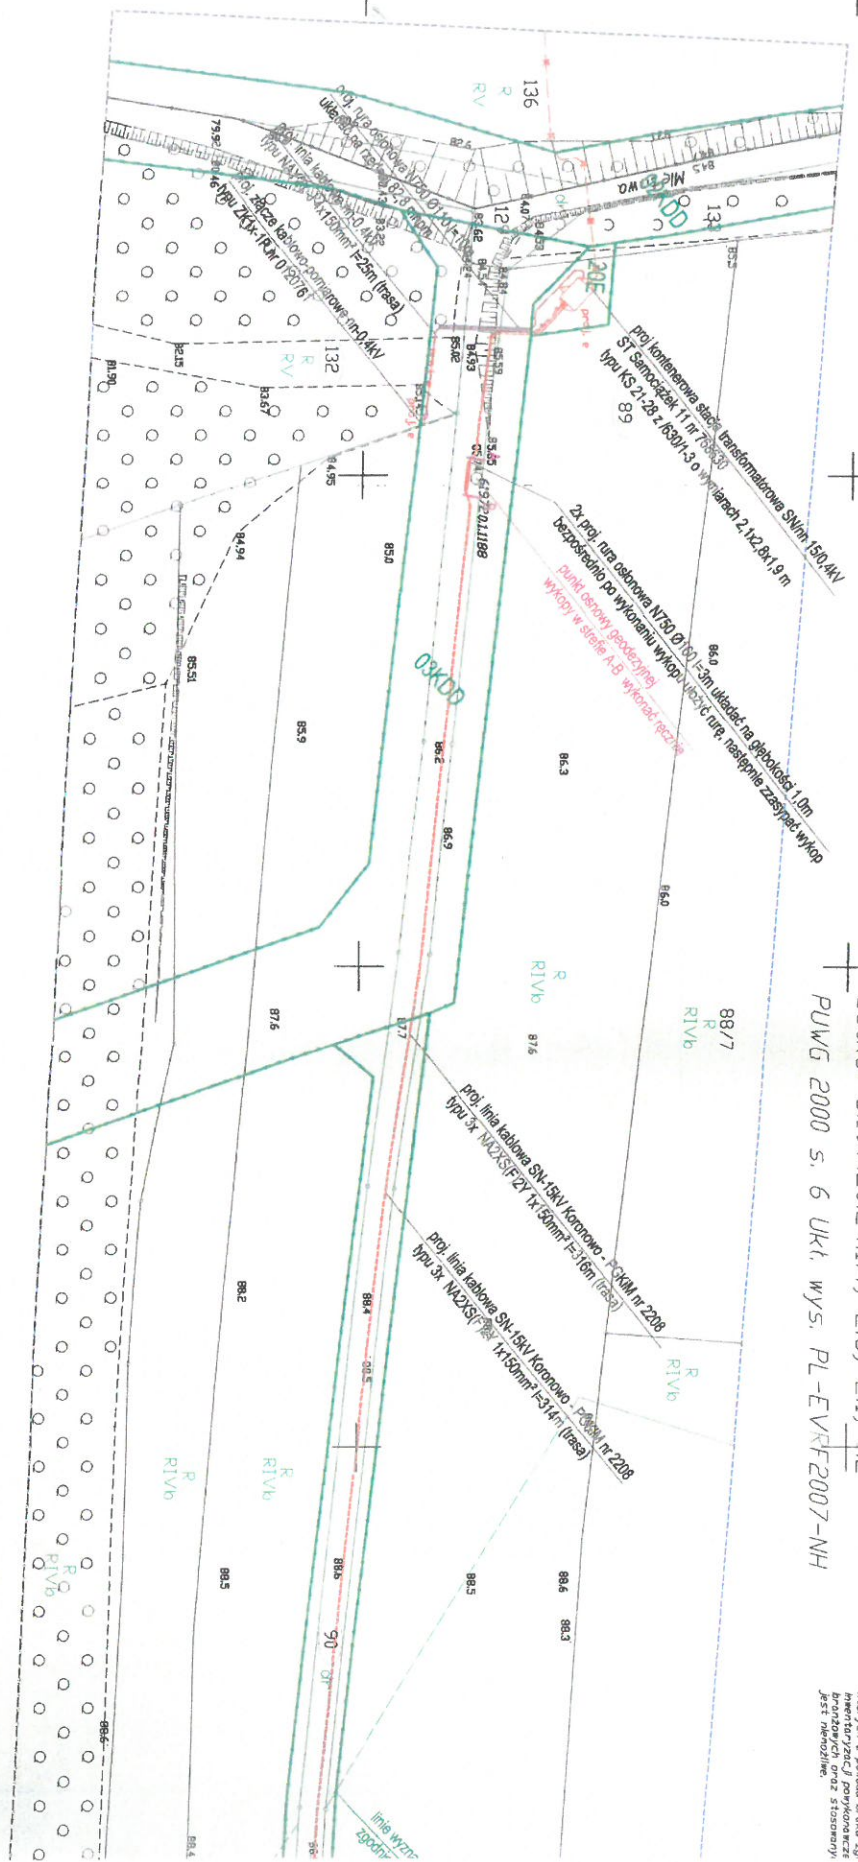

MAPA DO CELÓW PROJEKTOWYCH
 skala 1:500
 woj.: kujawsko-pomorskie
 pow.: bydgoski
 Jed. ewid.: Koronowo [040304_5]
 Dobrek: Samociążek [0021]
 ID zgt.: 6640,2223,2021
 Działka: według zakresu
 Gódko: 6.197.20.24.14, 2.31.21.12
 PUWG 2000 s. 6 UKt. wys. PL-EVKF2007-NH

Zastrzeżenie:
 pełnej informacji o przebiegu
 których z powołania brakuje
 inwentaryzacji powyższych
 jest niedostępną

Mapa stanowi
 po pomiarze
 Nie wykonano ustaleń
 Zakres
 Mapę spor

Uzasadnienie

Inwestor ENEA Operator Sp. z o. o., z siedzibą w Poznaniu pismem z dnia 21.06.2023r. zwrócił się do Burmistrza Koronowa z wnioskiem o ustanowienie służebności przesyłu na działkach ewidencyjnych stanowiących własność Gminy Koronowo, w zakresie linii kablowych, szafy kablowej oraz złączy kablowych na przedmiotowych działkach.

Zgodnie z art. 13 ust. 1 ustawy z dnia 21 sierpnia 1997 r. o gospodarce nieruchomościami (tj. Dz. U. z 2023 r., poz. 344 ze zm.) nieruchomości mogą być przedmiotem sprzedaży, zamiany i zrzeczenia się, oddania w użytkowanie wieczyste, w najem lub dzierżawę, użyczenia, oddania w trwałe zarząd, a także mogą być obciążane ograniczonymi prawami rzeczowymi oraz w myśl art. 305 ustawy z dnia 23 kwietnia 1964 r. Kodeks Cywilny (tj. Dz. U. z 2022 r. poz. 1360 ze zm.) nieruchomość można obciążyć na rzecz przedsiębiorcy, który zamierza wybudować lub którego własność stanowią urządzenia, o których mowa w art. 49 § 1. prawem polegającym na tym, że przedsiębiorca może korzystać w oznaczonym zakresie z nieruchomości obciążonej, zgodnie z przeznaczeniem tych urządzeń (służebność przesyłu).

Prawo służebności będzie umożliwiało korzystanie z urządzeń sieci elektroenergetycznej zgodnie z ich przeznaczeniem, tj. w zakresie całodobowego wstępu, przechodu, przejazdu, przeglądu, konserwacji, naprawy lub wymiany oraz rozbudowy.

W związku z powyższym niniejszą uchwałą wyraża się zgodę na ustanowienie służebności przesyłu na działkach nr 114/9, 375, 1871, 312/28, 2205, 1097/104, 1106/28, 126/30 w Koronowie, nr 14/1 w Gościeradzu, nr 90 w Samociążku, nr 83 w Stopce obr. Okole.

Niniejszym wnosi się o podjęcie powyższej uchwały



DOKUMENT PODPISANY ELEKTRONICZNIE

Dane podpisywanego dokumentu

Typ dokumentu	Uchwała
Numer dokumentu	LXXXI/703/23
Data dokumentu	2023-08-30
Organ wydający	Rada Miejska w Koronowie
Przedmiot regulacji	w sprawie wyrażenia zgody na ustanowienie ograniczonego prawa rzeczowego- służebności przesyłu na nieruchomościach stanowiących działki ewidencyjne położone w gminie Koronowo
Identyfikator dokumentu	B19B76A7-627F-47D0-A6EF-45297DD989AC

Informacje o złożonych podpisach elektronicznych

Podpis:	
Sygnatura	Signature-669870919
Numer seryjny	2BFC1C1B191B6DE9D21D9C1A9023E6A0
Osoba podpisująca	BOGUSŁAW GUZIŃSKI
Kraj	PL
Data złożenia podpisu	01.09.2023 09:35:08
Zakres podpisu	Cały dokument
Wystawca certyfikatu	VATPL-5170359458 Certum QCA 2017 Asseco Data Systems S.A. PL